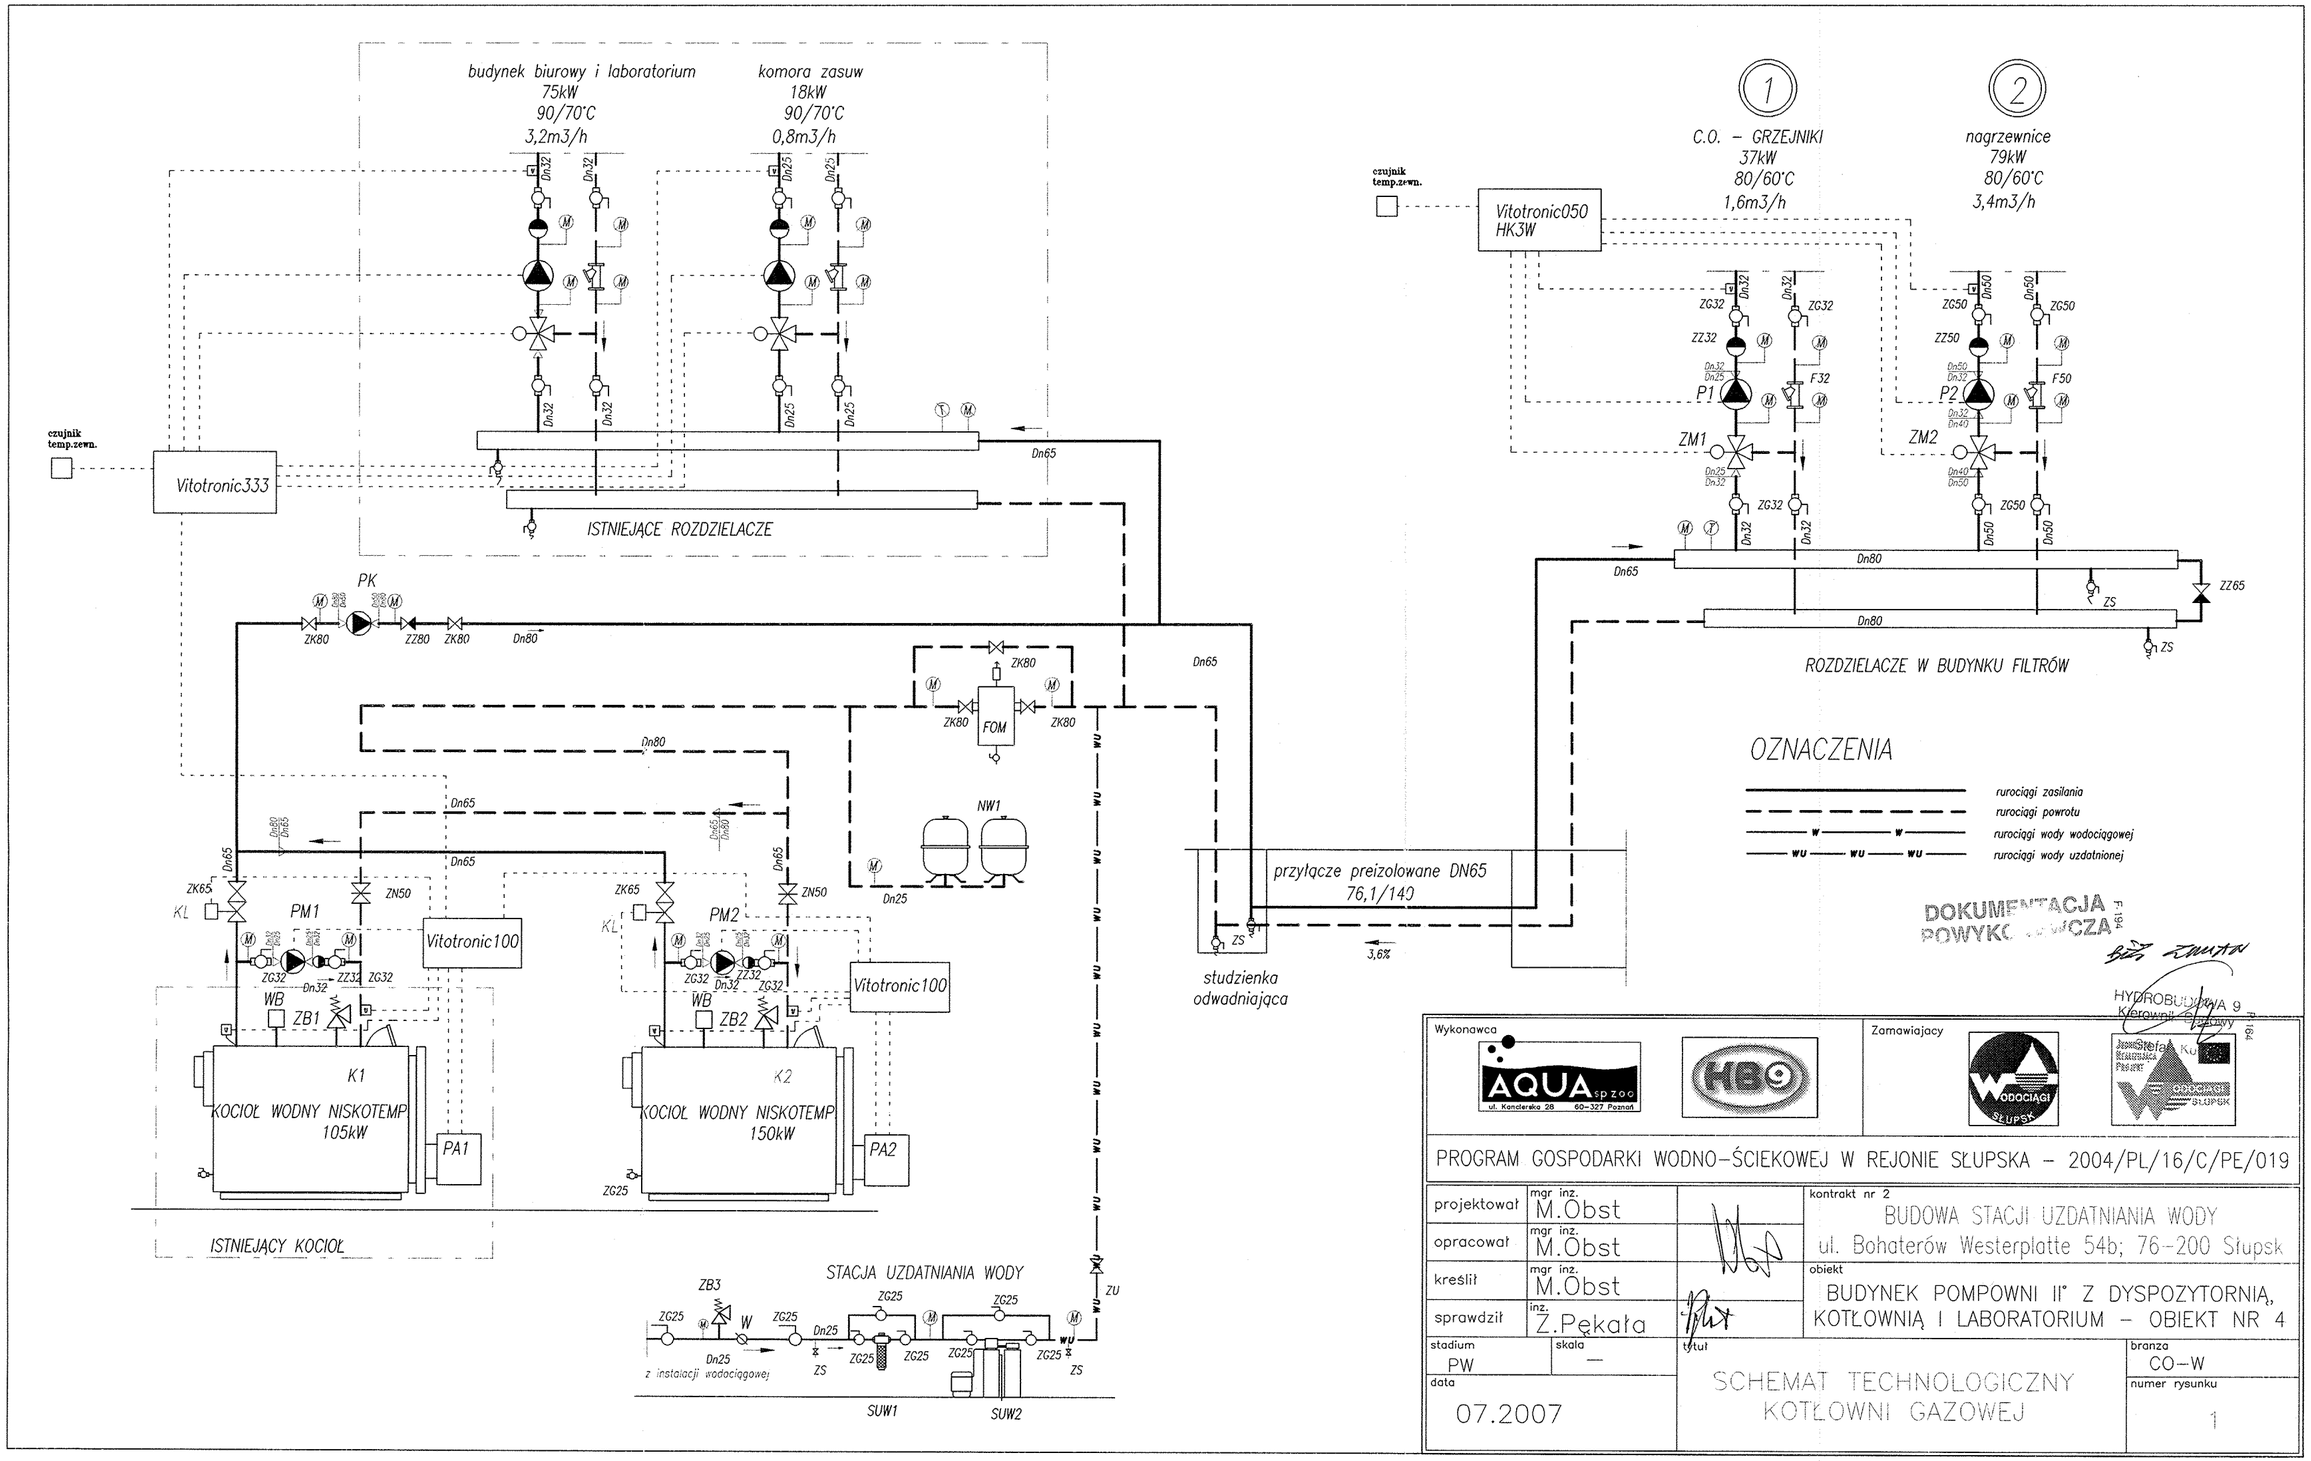
budynek biurowy i laboratorium
75kW
90/70°C
3,2m3/h
komora zasuw
18kW
90/70°C
0,8m3/h
czujnik temp.zewn.
Vitotronic333
ISTNIEJĄCE ROZDZIELACZE
PK
ZK80
ZZ80
Dn80
Dn65
FOM
NW1
Dn25
PM1
PM2
ZK65
ZN50
KL
Vitotronic100
WB
ZB1
ZB2
K1
K2
KOCIOŁ WODNY NISKOTEMP
105kW
150kW
PA1
PA2
ZG25
ISTNIEJĄCY KOCIOŁ
STACJA UZDATNIANIA WODY
ZB3
W
ZS
SUW1
SUW2
ZU
z instalacji wodociągowej
C.O. – GRZEJNIKI
37kW
80/60°C
1,6m3/h
nagrzewnice
79kW
80/60°C
3,4m3/h
Vitotronic050
HK3W
ZG32
ZZ32
ZG50
ZZ50
P1
P2
F32
F50
ZM1
ZM2
ZZ65
ROZDZIELACZE W BUDYNKU FILTRÓW
przyłącze preizolowane DN65
76,1/140
3,6%
studzienka
odwadniająca
OZNACZENIA
rurociągi zasilania
rurociągi powrotu
rurociągi wody wodociągowej
rurociągi wody uzdatnionej
DOKUMENTACJA POWYKONAWCZA
HYDROBUDOWA 9
Kierownik Budowy
Stefan Kuźmian
Wykonawca
AQUA sp.zoo
ul. Kanclerska 28 60-327 Poznań
HBO
Zamawiający
WODOCIĄGI SŁUPSK
PROGRAM GOSPODARKI WODNO-ŚCIEKOWEJ W REJONIE SŁUPSKA – 2004/PL/16/C/PE/019
projektował mgr inż. M.Obst
opracował mgr inż. M.Obst
kreślił mgr inż. M.Obst
sprawdził inż. Z.Pękała
kontrakt nr 2
BUDOWA STACJI UZDATNIANIA WODY
ul. Bohaterów Westerplatte 54b; 76-200 Słupsk
obiekt
BUDYNEK POMPOWNI II° Z DYSPOZYTORNIĄ, KOTŁOWNIĄ I LABORATORIUM – OBIEKT NR 4
stadium PW
skala —
data 07.2007
tytuł
SCHEMAT TECHNOLOGICZNY KOTŁOWNI GAZOWEJ
branża CO–W
numer rysunku 1